
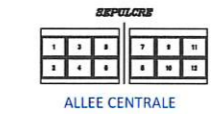



CIMETIERE DE SAINT SEURIN SUR L'ISLE

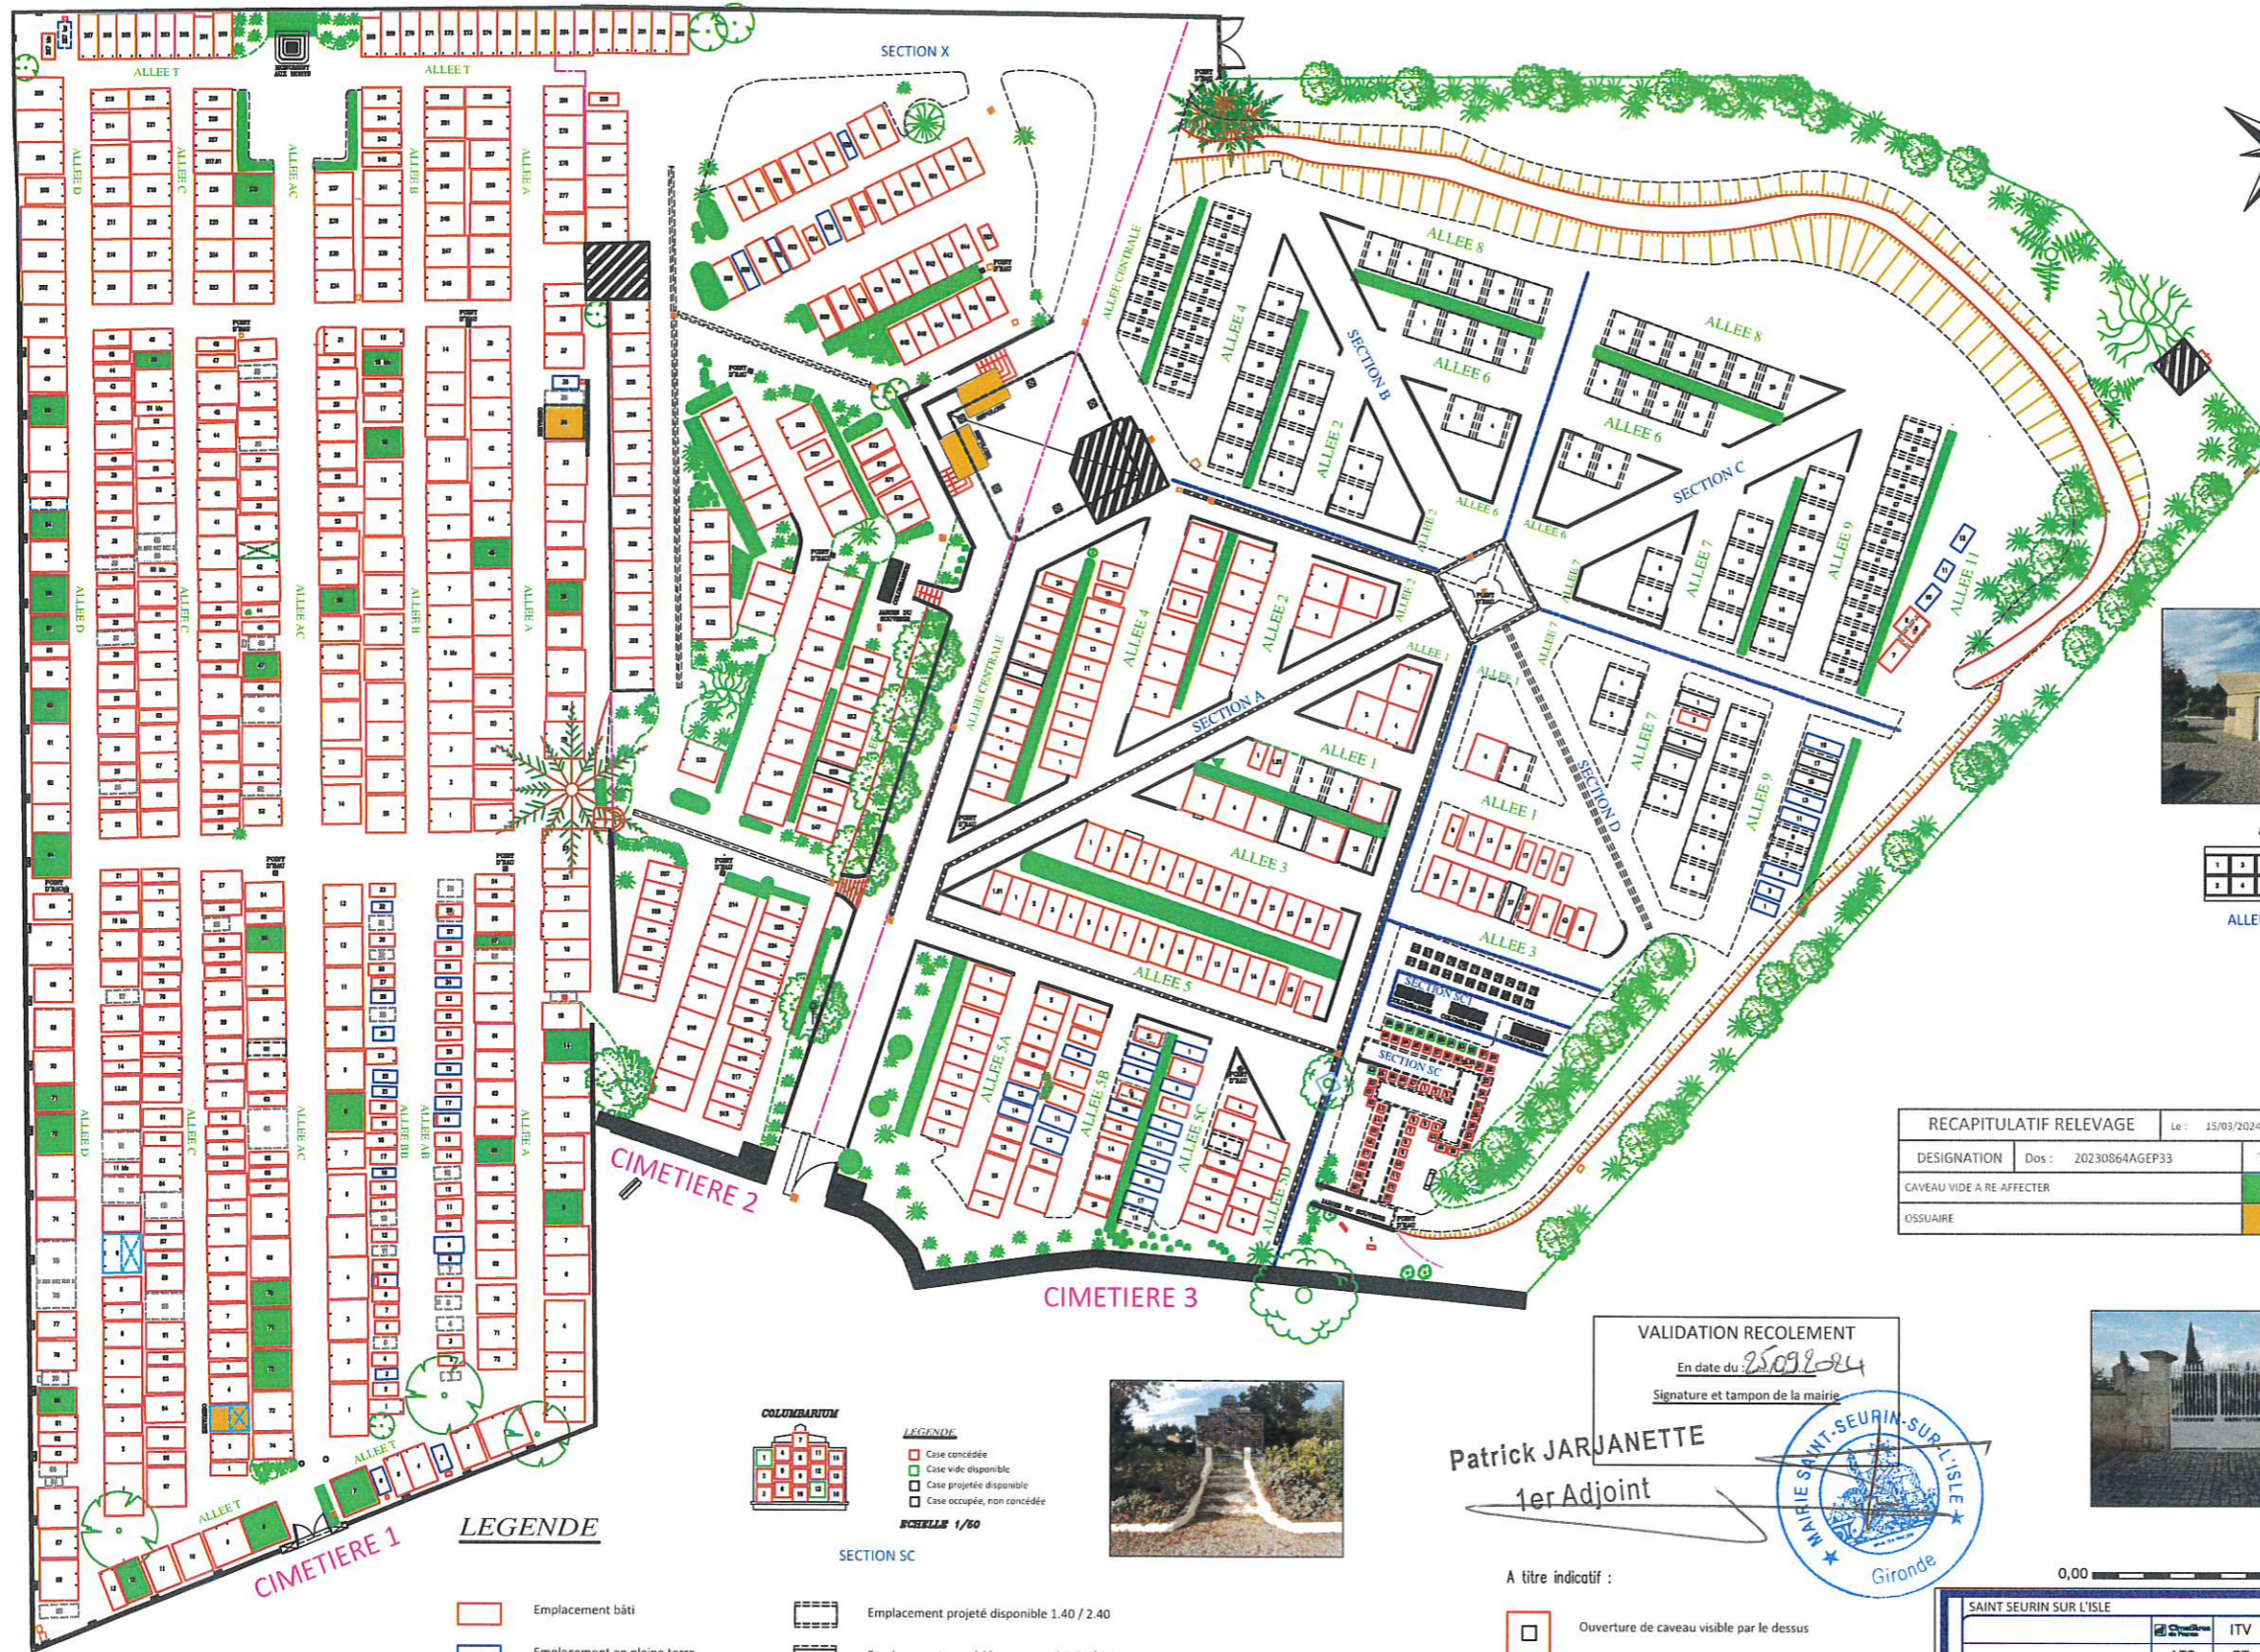

RECAPITULATIF RELEVAGE		Le: 15/03/2024
DESIGNATION	Dos: 20230864AGEP33	TRAME
CAVEAU VIDE A RE AFFECTER		20
OSSUAIRE		8

VALIDATION RECOLEMENT
En date du 25/03/2024
Signature et tampon de la mairie

Patrick JARJANETTE
1er Adjoint

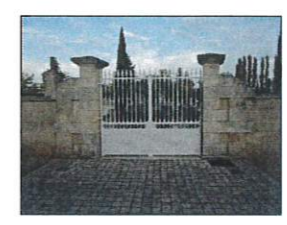

LEGENDE

- Emplacement bâti
- Emplacement en pleine terre
- Chapelle
- Emplacement en terre non matérialisé
- Emplacement projeté disponible 1.40 / 2.40
- Emplacement concédé non occupé 1.40 / 2.40
- Limite de carrés
- Limite de cimetières
- 7 Emplacement libéré, procédure Mairie
- 7 Emplacement libéré 2024

- A titre indicatif :
- Ouverture de caveau visible par le dessus
 - ▢ Ouverture de caveau visible par le devant
 - ▣ Ouverture de caveau frontale
 - Equipement funéraire communal

0,00 20,00

SAINT SEURIN SUR L'ISLE		33
ATC	ST	INTERVENTION
PLAN	ELABOR	2022
MAJT	JPB	22/02/2024
MAJD	SH	19/09/2024
MAJE	SH	19/09/2024
VALID	COM	
LIV	SH	24/09/2024
PLAN V2 POUR VALIDATION		

DOSSIER N°: 20230864AGEP33